

Écuries

Relevé de la situation "as-built" 2005
Salle de spectacle

Charleroi-Danse - Ville de Charleroi

Les "écuries" de la caserne de la gendarmerie
Boulevard Mayence - 6000 Charleroi

MAITRE DE L'OUVRAGE

CHARLEROI - DANSES
rue du Fort, 45
6000 Charleroi

AUTEUR DE PROJET


PAUL WARIN
rue Zénope Gramme, 37
6000 Charleroi
071/33.38.92

"MANEGE"

SITUATION "AS-BUILT" : COUPES

PLAN N°
5
ECHELLE
1/150

septembre 2005

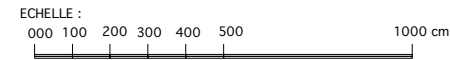

SITUATION "AS-BUILT"
COUPES

